08 - 220 - 654

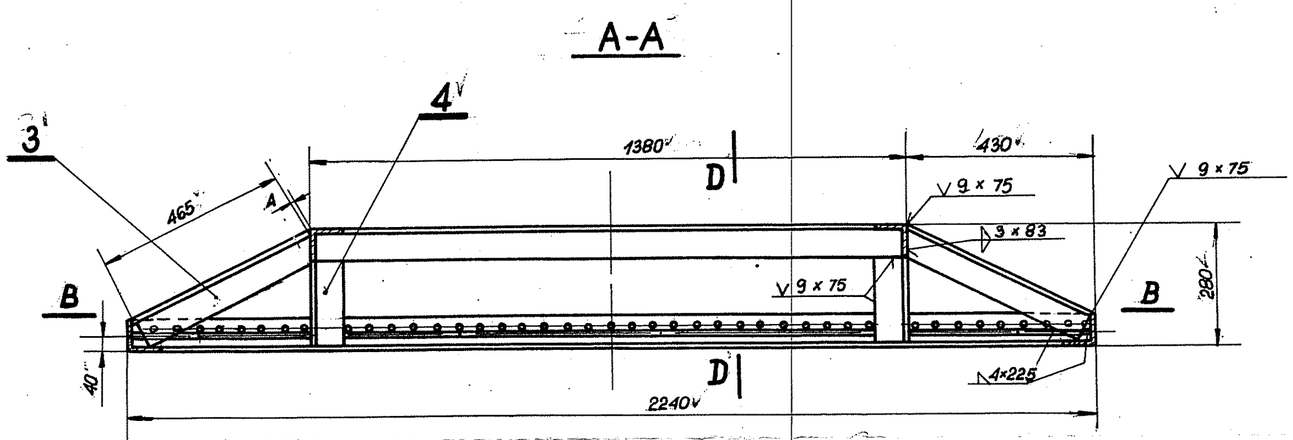


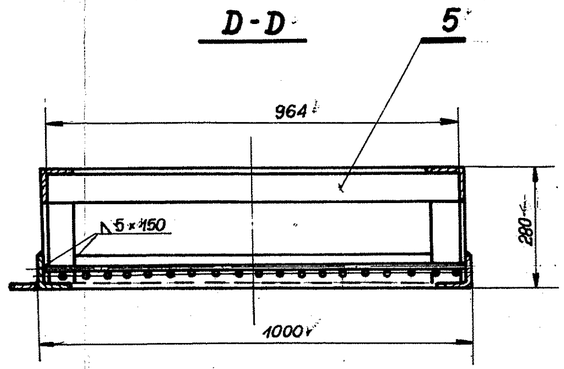


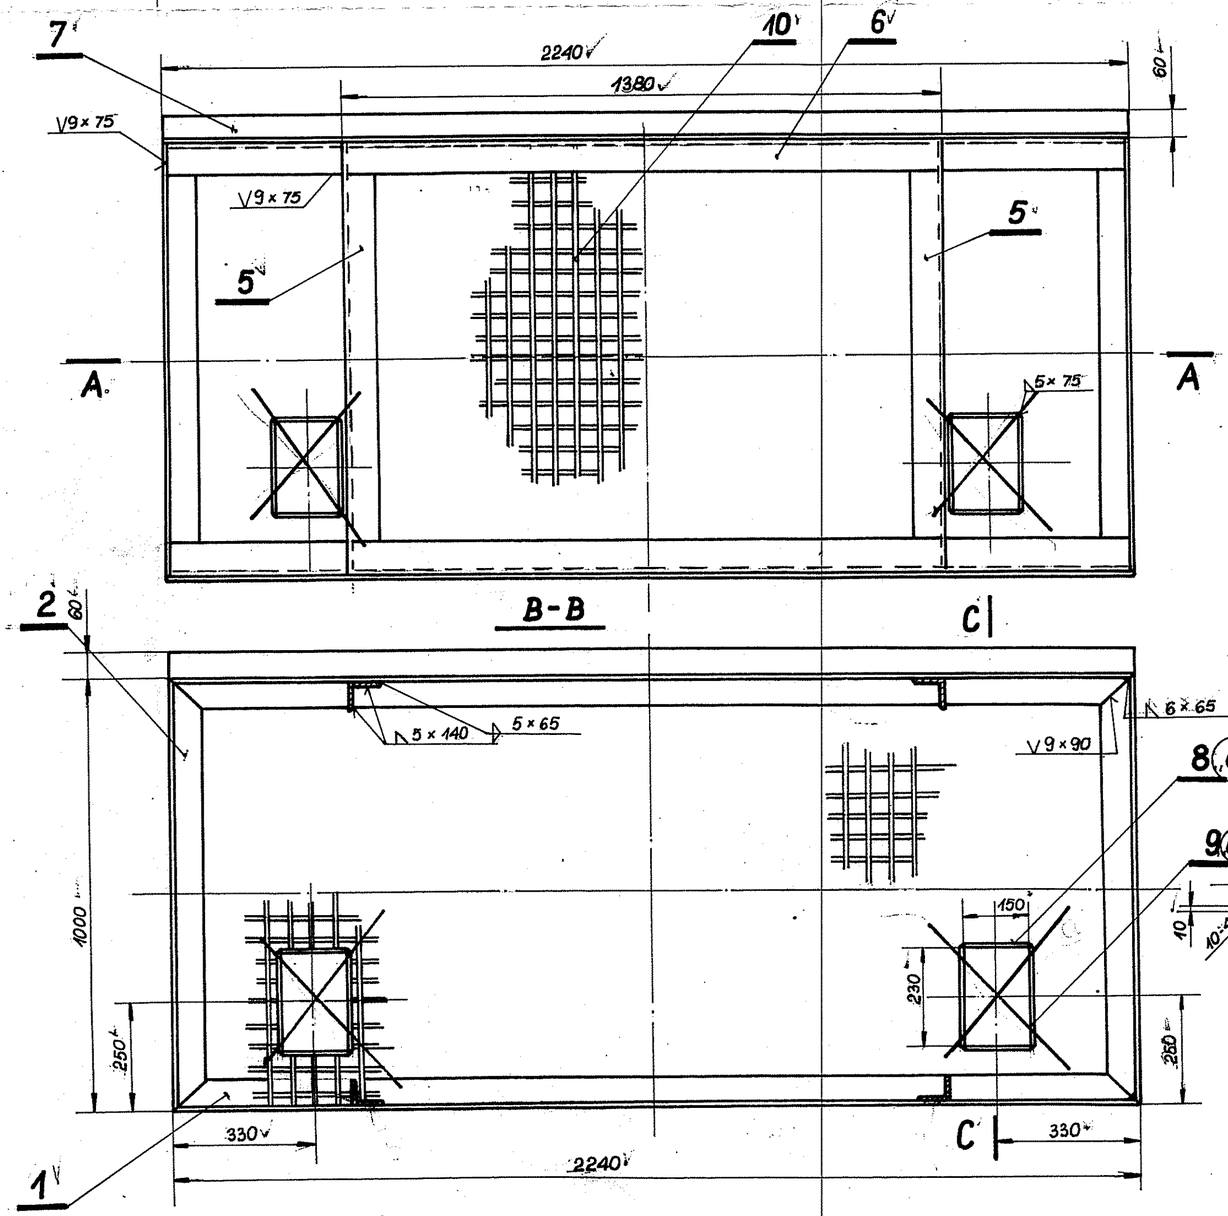





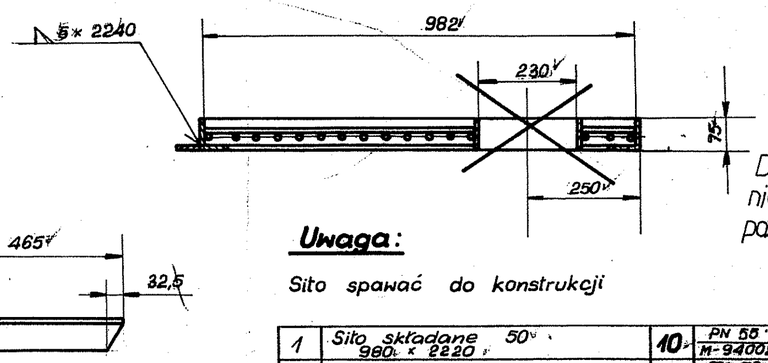





Dokonano zmiany „a" na zlecenie użytkownika, usunięto paz 8 i 9 dn. 25.03.1993 r.
A. Skrobek.

**Uwaga:**

Sito spawać do konstrukcji

Σ ≈ 188,- kg

| Poz. | Nazwa części lub podzespołu | Ilość | Nr normy lub rys. | Materiał | Masa jednostk. | Suma mas | Uwagi |
|---|---|---|---|---|---|---|---|
| 10 | Sito składane 50 980 × 2220 | 1 | PN 55 M-94002 | — | 3,3 | 3,3 | |
| 9 | ~~Blacha 10 × 75 × 230~~ | ~~4~~ | PN-73 H-92120 | ~~St3SX~~ | ~~1,4~~ | ~~5,6~~ | ~~—~~ |
| 8 | ~~Blacha 10 × 75 × 150~~ | ~~4~~ | PN-73 H-92120 | ~~St3SX~~ | ~~0,9~~ | ~~3,6~~ | ~~—~~ |
| 7 | Pręt płaski 60 × 10 . . . . 2240 | 1 | PN-73 H-92000 | St3SX | 10,6 | 10,6 | |
| 6 | Kątownik 75 × 75 × 9 . . . . 1380 | 2 | PN-69 H-93401 | St3SX | 13,7 | 27,4 | |
| 5 | Kątownik 75 × 75 × 9 . . . . 964 | 2 | PN-69 H-93401 | St3SX | 9,3 | 18,6 | |
| 4 | Kątownik 75 × 75 × 9 . . . . 196 | 4 | PN-69 H-93401 | St3SX | 1,96 | 7,8 | 2× lewe 2× prawe |
| 3 | Kątownik 75 × 75 × 9 . . . . 465 | 4 | PN-69 H-93401 | St3SX | 4,6 | 18,4 | 2 lewe 2 × prawe |
| 2 | Kątownik 75 × 75 × 9 . . . . 1000 | 2 | PN-69 H-93401 | St3SX | 9,5 | 19,- | |
| 1 | Kątownik 75 × 75 × 9 . . . . 2240 | 2 | PN-69 H-93401 | St3SX | 22,- | 44,- | |

Zmiany: 4, 3, 2, 1 — Data — Podpis

| | | | | |
|---|---|---|---|---|
| Proj.-Konstr. | 12.75 | A. Gajda | | Rozmiar A2 |
| Kreślił | 12.75 | J. Imach | | |
| Sprawdził | 12.75 | inż. J. Halacz | | |
| Prowadz. projekt | 12.75 | T. Wolny | | Skala 1:10 |
| Kontrola norm | 12.75 | inż. J. Halacz | | |
| Kierownik pracowni | 12.75 | mgr inż. S. Partyka | | |
| Pracownia TH2 | Data | Imię i nazwisko | Podpis | |

Zastępuje rys. Nr
Zastąpiono rys. Nr
Przynależy do rys. Nr — 602
Stadium PTRJ
Część branżowa Masz. i urządz.

MN BIPROMET
Biuro Projektów Przemysłu Metali Nieżelaznych Katowice

Nazwa rys.: **POKRYWA I**

Nr proj. 08 - 220
Nr arch.
Nr rys. 654 a